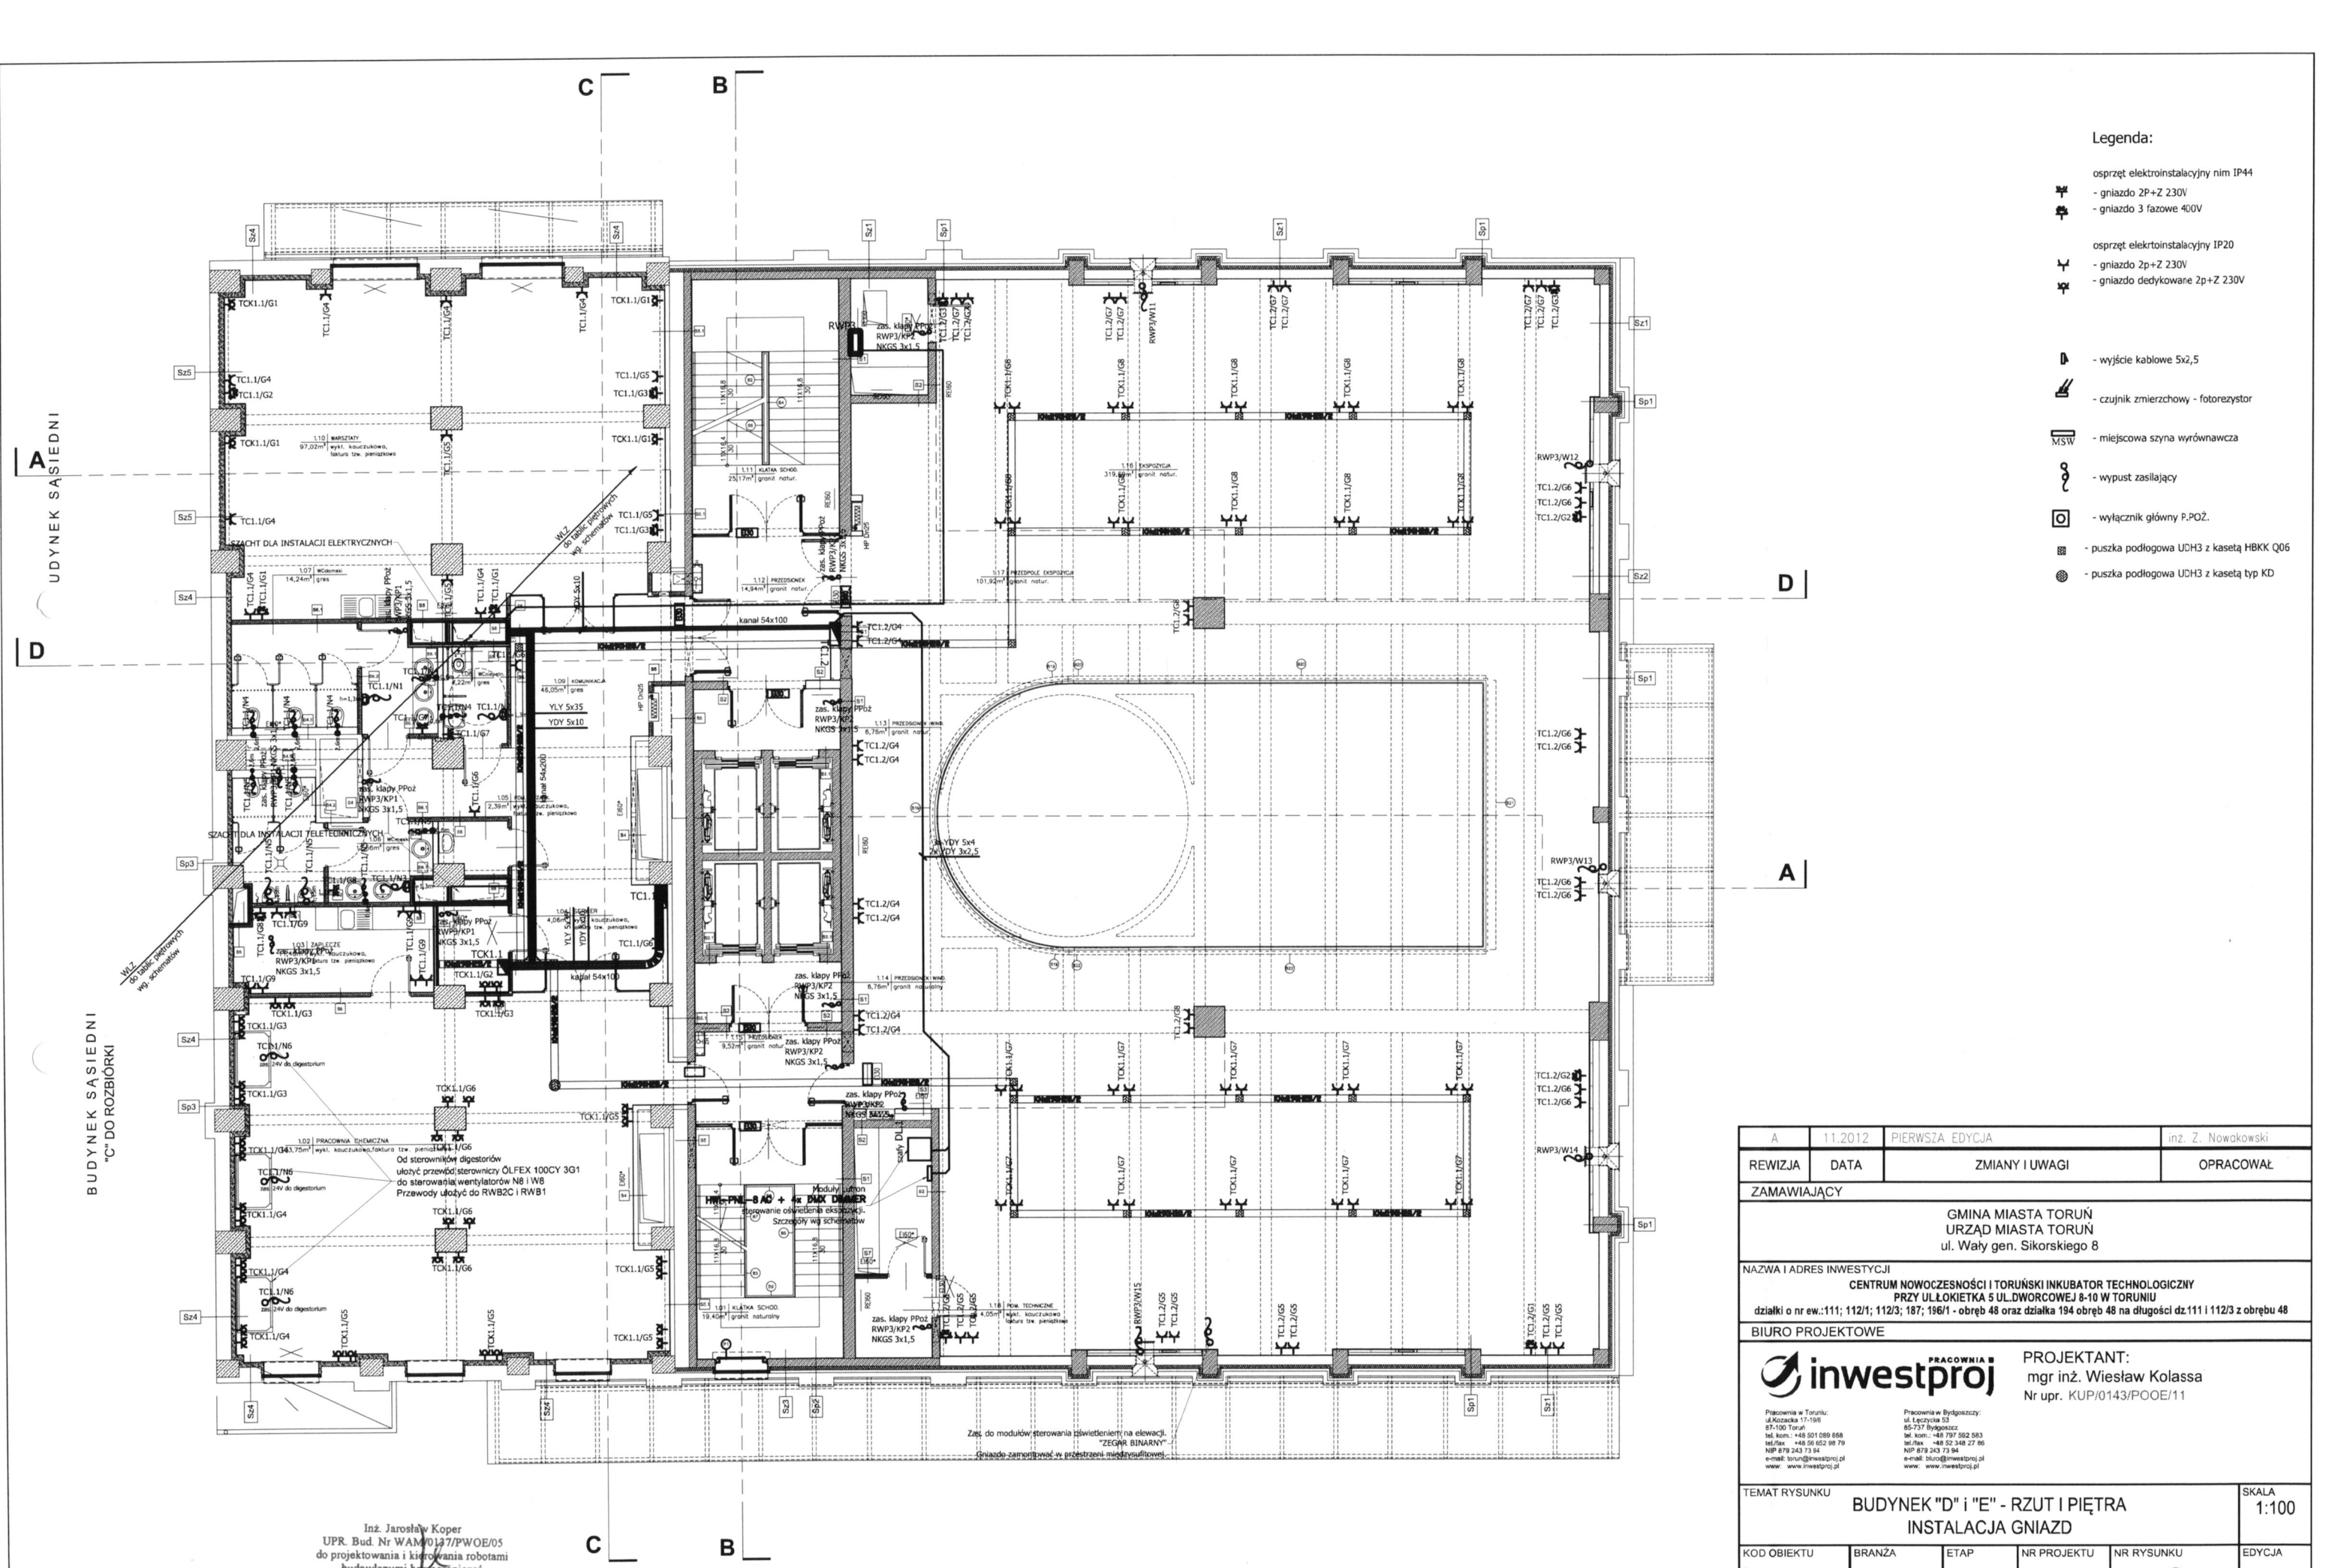

Legenda:

osprzęt elektroinstalacyjny nim IP44
- gniazdo 2P+Z 230V
- gniazdo 3 fazowe 400V

osprzęt elektroinstalacyjny IP20
- gniazdo 2p+Z 230V
- gniazdo dedykowane 2p+Z 230V

- wyjście kablowe 5x2,5
- czujnik zmierzchowy - fotorezystor
- miejscowa szyna wyrównawcza
- wypust zasilający
- wyłącznik główny P.POŻ.
- puszka podłogowa UDH3 z kasetą HBKK Q06
- puszka podłogowa UDH3 z kasetą typ KD

REWIZJA	DATA	ZMIANY I UWAGI	OPRACOWAŁ
A	11.2012	PIERWSZA EDYCJA	inż. Z. Nowakowski

ZAMAWIAJĄCY

GMINA MIASTA TORUŃ
URZĄD MIASTA TORUŃ
ul. Wały gen. Sikorskiego 8

NAZWA I ADRES INWESTYCJI

CENTRUM NOWOCZESNOŚCI I TORUŃSKI INKUBATOR TECHNOLOGICZNY PRZY UL.ŁOKIETKA 5 UL.DWORCOWEJ 8-10 W TORUNIU
działki o nr ew.:111; 112/1; 112/3; 187; 196/1 - obręb 48 oraz działka 194 obręb 48 na długości dz.111 i 112/3 z obrębu 48

BIURO PROJEKTOWE

inwestproj PRACOWNIA

Pracownia w Toruniu:
ul.Kozacka 17-19/6
87-100 Toruń
tel. kom.: +48 501 089 658
tel./fax +48 56 652 98 79
NIP 879 243 73 94
e-mail: torun@inwestproj.pl
www: www.inwestproj.pl

Pracownia w Bydgoszczy:
ul. Łęczycka 53
85-737 Bydgoszcz
tel. kom.: +48 797 582 583
tel./fax +48 52 348 27 86
NIP 879 243 73 94
e-mail: biuro@inwestproj.pl
www: www.inwestproj.pl

PROJEKTANT:
mgr inż. Wiesław Kolassa
Nr upr. KUP/0143/POOE/11

TEMAT RYSUNKU: BUDYNEK "D" i "E" - RZUT I PIĘTRA INSTALACJA GNIAZD

SKALA: 1:100

KOD OBIEKTU	BRANŻA	ETAP	NR PROJEKTU	NR RYSUNKU	EDYCJA
RMT	ELE	EXE	1228	2	A

Inż. Jarosław Koper
UPR. Bud. Nr WAM/0137/PWOE/05
do projektowania i kierowania robotami budowlanymi bez ograniczeń
w specjalności instalacyjnej w zakresie sieci, instalacji i urządzeń elektrycznych i elektroenergetycznych

DOKUMENTACJA POWYKONAWCZA